


y=4459199.08  
x=5737942.90



y=4459416.75  
x=5739610.30

y=4458162.80  
x=5738280.88

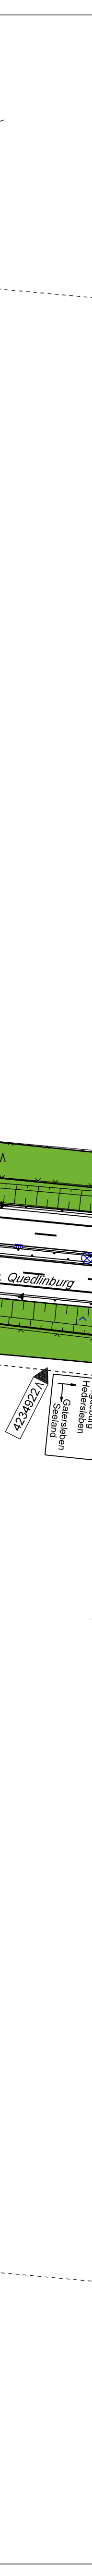

y=4458380.48  
x=5739948.28

LEGENDE


Maßnahmen

- Aufforstung
  - Waldrandaufbau
  - Gehölzfläche, dichte geschlossene Bepflanzung
  - Gehölzfläche, lockere gruppenartige Bepflanzung
  - Einzelgehölz/Hecke/Luftegehölz/Feldgehölz
  - Landschaftsrassen/Grünlandextensivierung
  - Sukzessionsfläche
  - Rohrichtfläche
  - Einzelbaumpflanzung
  - punktförmige Pflanzung von Einzelbäumen
- Maßnahmen-Nr.      Bezug zum Landschaftsplan mit Angabe von Anlage, Blatt und Datum
- (B1-1)      Anlage 3.3, Blatt 63, 18.02.1999

- S = Bepflanzungsplanung
- H = Heckenplanung
- K = Kleingartenplanung
- M = Mahdplanung
- R = Rasenplanung
- W = Waldplanung

	hergestellt / bearbeitet von	Stand	Bearbeiter	Unterschrift
terr. Aufnahme	aphos Leipzig AG	08.2009	Wenck	
Bildflug	ILV Fernerkundung GmbH	21.04.09	Wagner	
Feldvergleich	VDG Eisleben	08.2009	Wenck	
Kataster	---			
Planerstellung	aphos Leipzig AG	10.2009	Friedrich	

DTK10 ALK	DTK10 © Geobasis-DE/LVermGeoLSA, 2012/010809 ALK © Geobasis-DE/LVermGeoLSA, 2012/010809 (www.lvemgeo.sachsen-anhalt.de)
Quelle	Quellennachweis

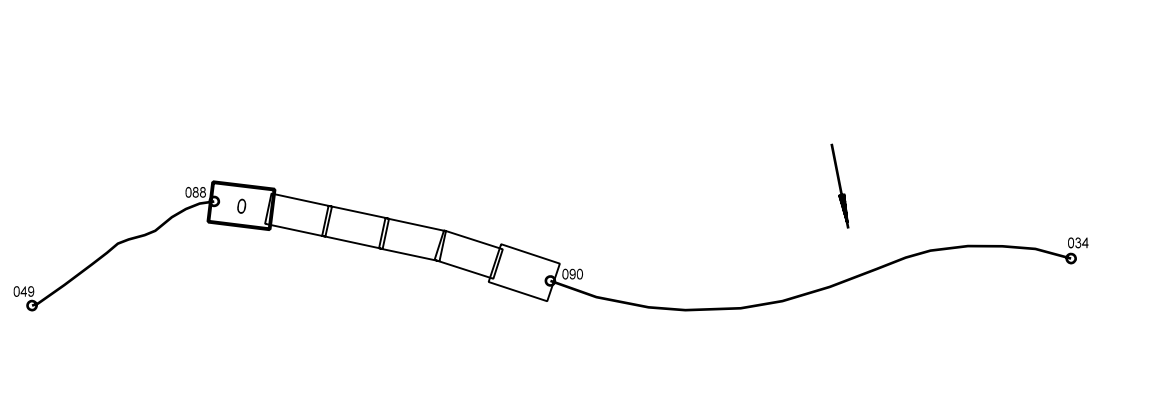

Nr.	Art der Änderung	Datum	Aufgestellt

<b>Landesstraßenbaubehörde Sachsen-Anhalt</b>	Referenzsysteme Lage: 42°53'37" - LS150 Höhe: NHN - HS160
<b>B 6n Aschersleben - Quedlinburg</b> Abschnitt - km 0,0 - 1,0 von NK Station 4234088      bis NK Station 4233090	Blattnummer: 088-0 Dateiname: 088_4234_088_0.pdf Straßenbestandsplan Maßstab 1:1.000 landschaftspl. Maßnahmen