


	hergestellt / bearbeitet von	Stand	Bearbeiter	Unterschrift
terr. Aufnahme	aphos Leipzig AG	08.2002	Wenck	
Bildflug	ILV Fernerkundung GmbH	14.10.01	Wagner	
Feldvergleich	VDOG Eisleben	08.2002	Wenck	
Kataster	LVermGeol.SA	06.2002		
Planerstellung	aphos Leipzig AG	12.2007	Friedrich	

DTK10 ALK	DTK10 © Geobasis-DE/IVermGeoLSA, 2012/010809 ALK © Geobasis-DE/IVermGeoLSA, 2012/010809 ( <a href="http://www.ivermgeo.sachsen-anhalt.de">www.ivermgeo.sachsen-anhalt.de</a> )
Quelle	Quellennachweis

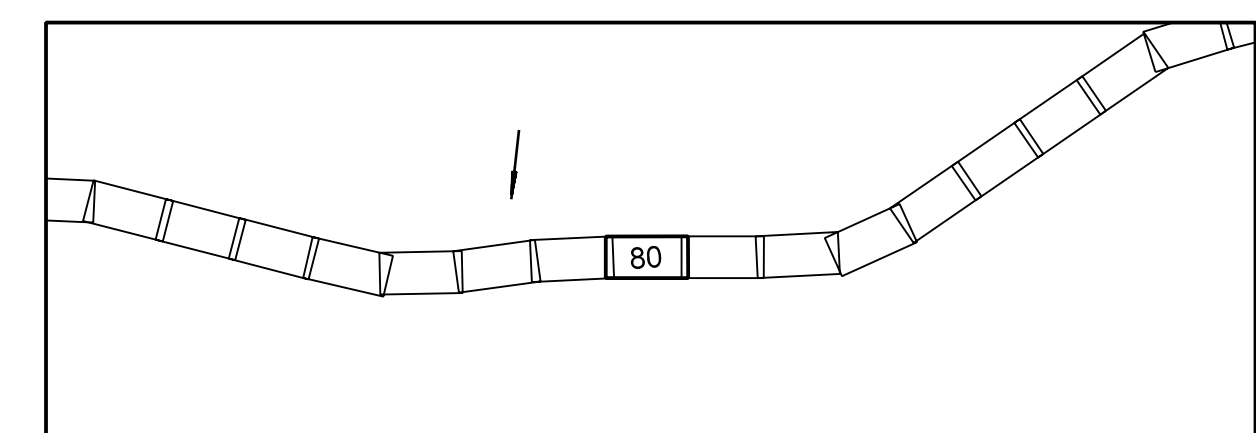

Nr.	Art der Änderung	Datum	Aufgestellt

<b>Landesstraßenbaubehörde Sachsen-Anhalt</b>		Referenzsysteme Lage: 42°53 (3') - LS150 Höhe: NNN - HS160
<b>BAB 2 Berliner Ring - Hannover</b>		Blattnummer: 80 Datename: AS_20_k.pdf
AS T3 Burg Zentrum - AS T2 Lostau - AS T1 Magdeburg-Rothensee		Straßenbestandsplan Maßstab 1:1.000 Katalster