


Leitungsbestand nur zu Übersichtszwecken.
Die genaue Lage ist den Bestandsunterlagen
zu entnehmen.

	hergestellt / bearbeitet von	Stand	Bearbeiter	Unterschrift
terr. Aufnahme	aphos Leipzig AG	08.2009	Wienck	
Bildflug	ILV Fernerkundung GmbH	21.04.09	Wagner	
Feldvergleich	VDG Eisleben	08.2009	Wienck	
Kataster	---			
Planerstellung	aphos Leipzig AG	10.2009	Friedrich	

DTK10 ALK	DTK10 © Geobasis-DE/LVermGeoLSA, 2012/01/08/09 ALK © Geobasis-DE/LVermGeoLSA, 2012/01/08/09 (www.lvemgeo.sachsen-anhalt.de)
--------------	---

Quelle	Quellennachweis
--------	-----------------

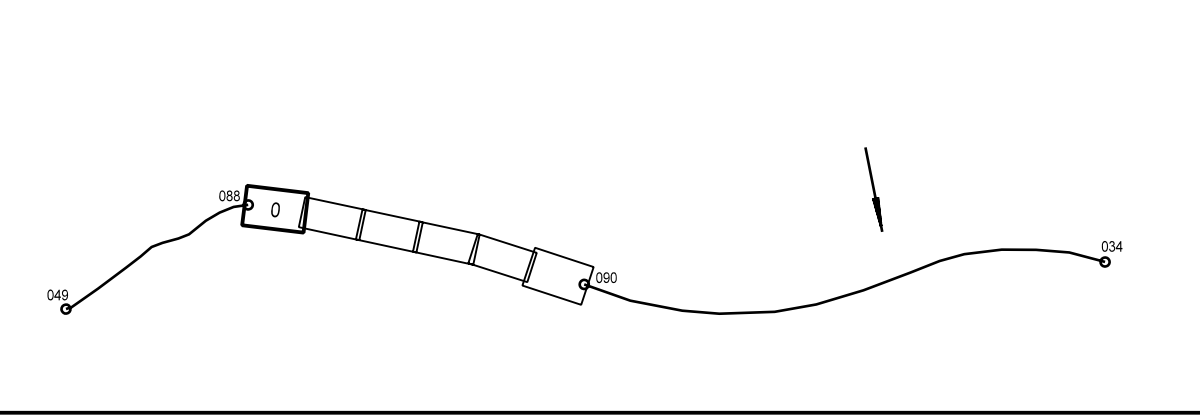

Nr.	Art der Änderung	Datum	Aufgestellt

Landesstraßenbaubehörde Sachsen-Anhalt	Referenzsysteme Lage: 4283 (3°) - LS150 Höhe: NHN - HS160
B 6n Aschersleben - Quedlinburg Abschnitt: - km 0,0 - 1,0 von NK Station 4234088 bis NK Station 4233090	Blattnummer: 088-0 Dateiname: Bn_424 088_0_11111111 Straßenbestandsplan Maßstab 1:1.000 Grundriss/Höhe/Leitung