


	hergestellt / bearbeitet von	Stand	Bearbeiter	Unterschrift
terr. Aufnahme	VDG - Eisleben	04.2010	Wenck	
Bildflug	---			
Feldvergleich	VDG - Eisleben	04.2010	Wenck	
Kataster	---			
Planerstellung	aphos Leipzig AG	04.2010	Friedrich	

DTK10 ALK	DTK10 © Geobasis-DE/LVermGeoLSA, 2012/010809 ALK © Geobasis-DE/LVermGeoLSA, 2012/010809 (www.lvermgeo.sachsen-anhalt.de)
Quelle	Quellennachweis

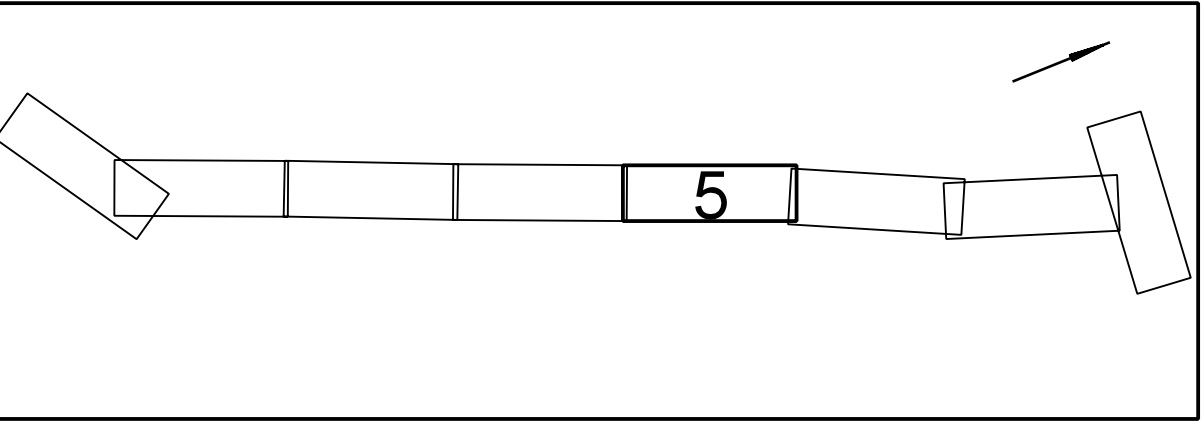

Nr.	Art der Änderung	Datum	Aufgestellt

Landesstraßenbaubehörde Sachsen-Anhalt	Referenzsysteme Lage : 42/83 (3'') - LS150 Höhe: NHN - HS160
B248 RW Kuhfelde bis KN3132 003	Blattnummer : 5 Dateiname : 1000_05_01_2015-1801-P01-01.pdf
NK Abs Von bis NK Km 2,2 2,9	Straßenentwurfsplan Maßstab 1 : 1.000 Grundriss/Leitung