

y=4443674.52
x=5855591.24

4443700

4443725

4443750

4443775

4443800

4443825

4443850

y=4443874.52
x=5855591.24

5855525

5855525

5855500

5855500

5855475

5855475

5855450

5855450

y=4443674.52
x=5855441.24

4443700

4443725

4443750


4443775

4443800

4443825

4443850


y=4443874.52
x=5855441.24

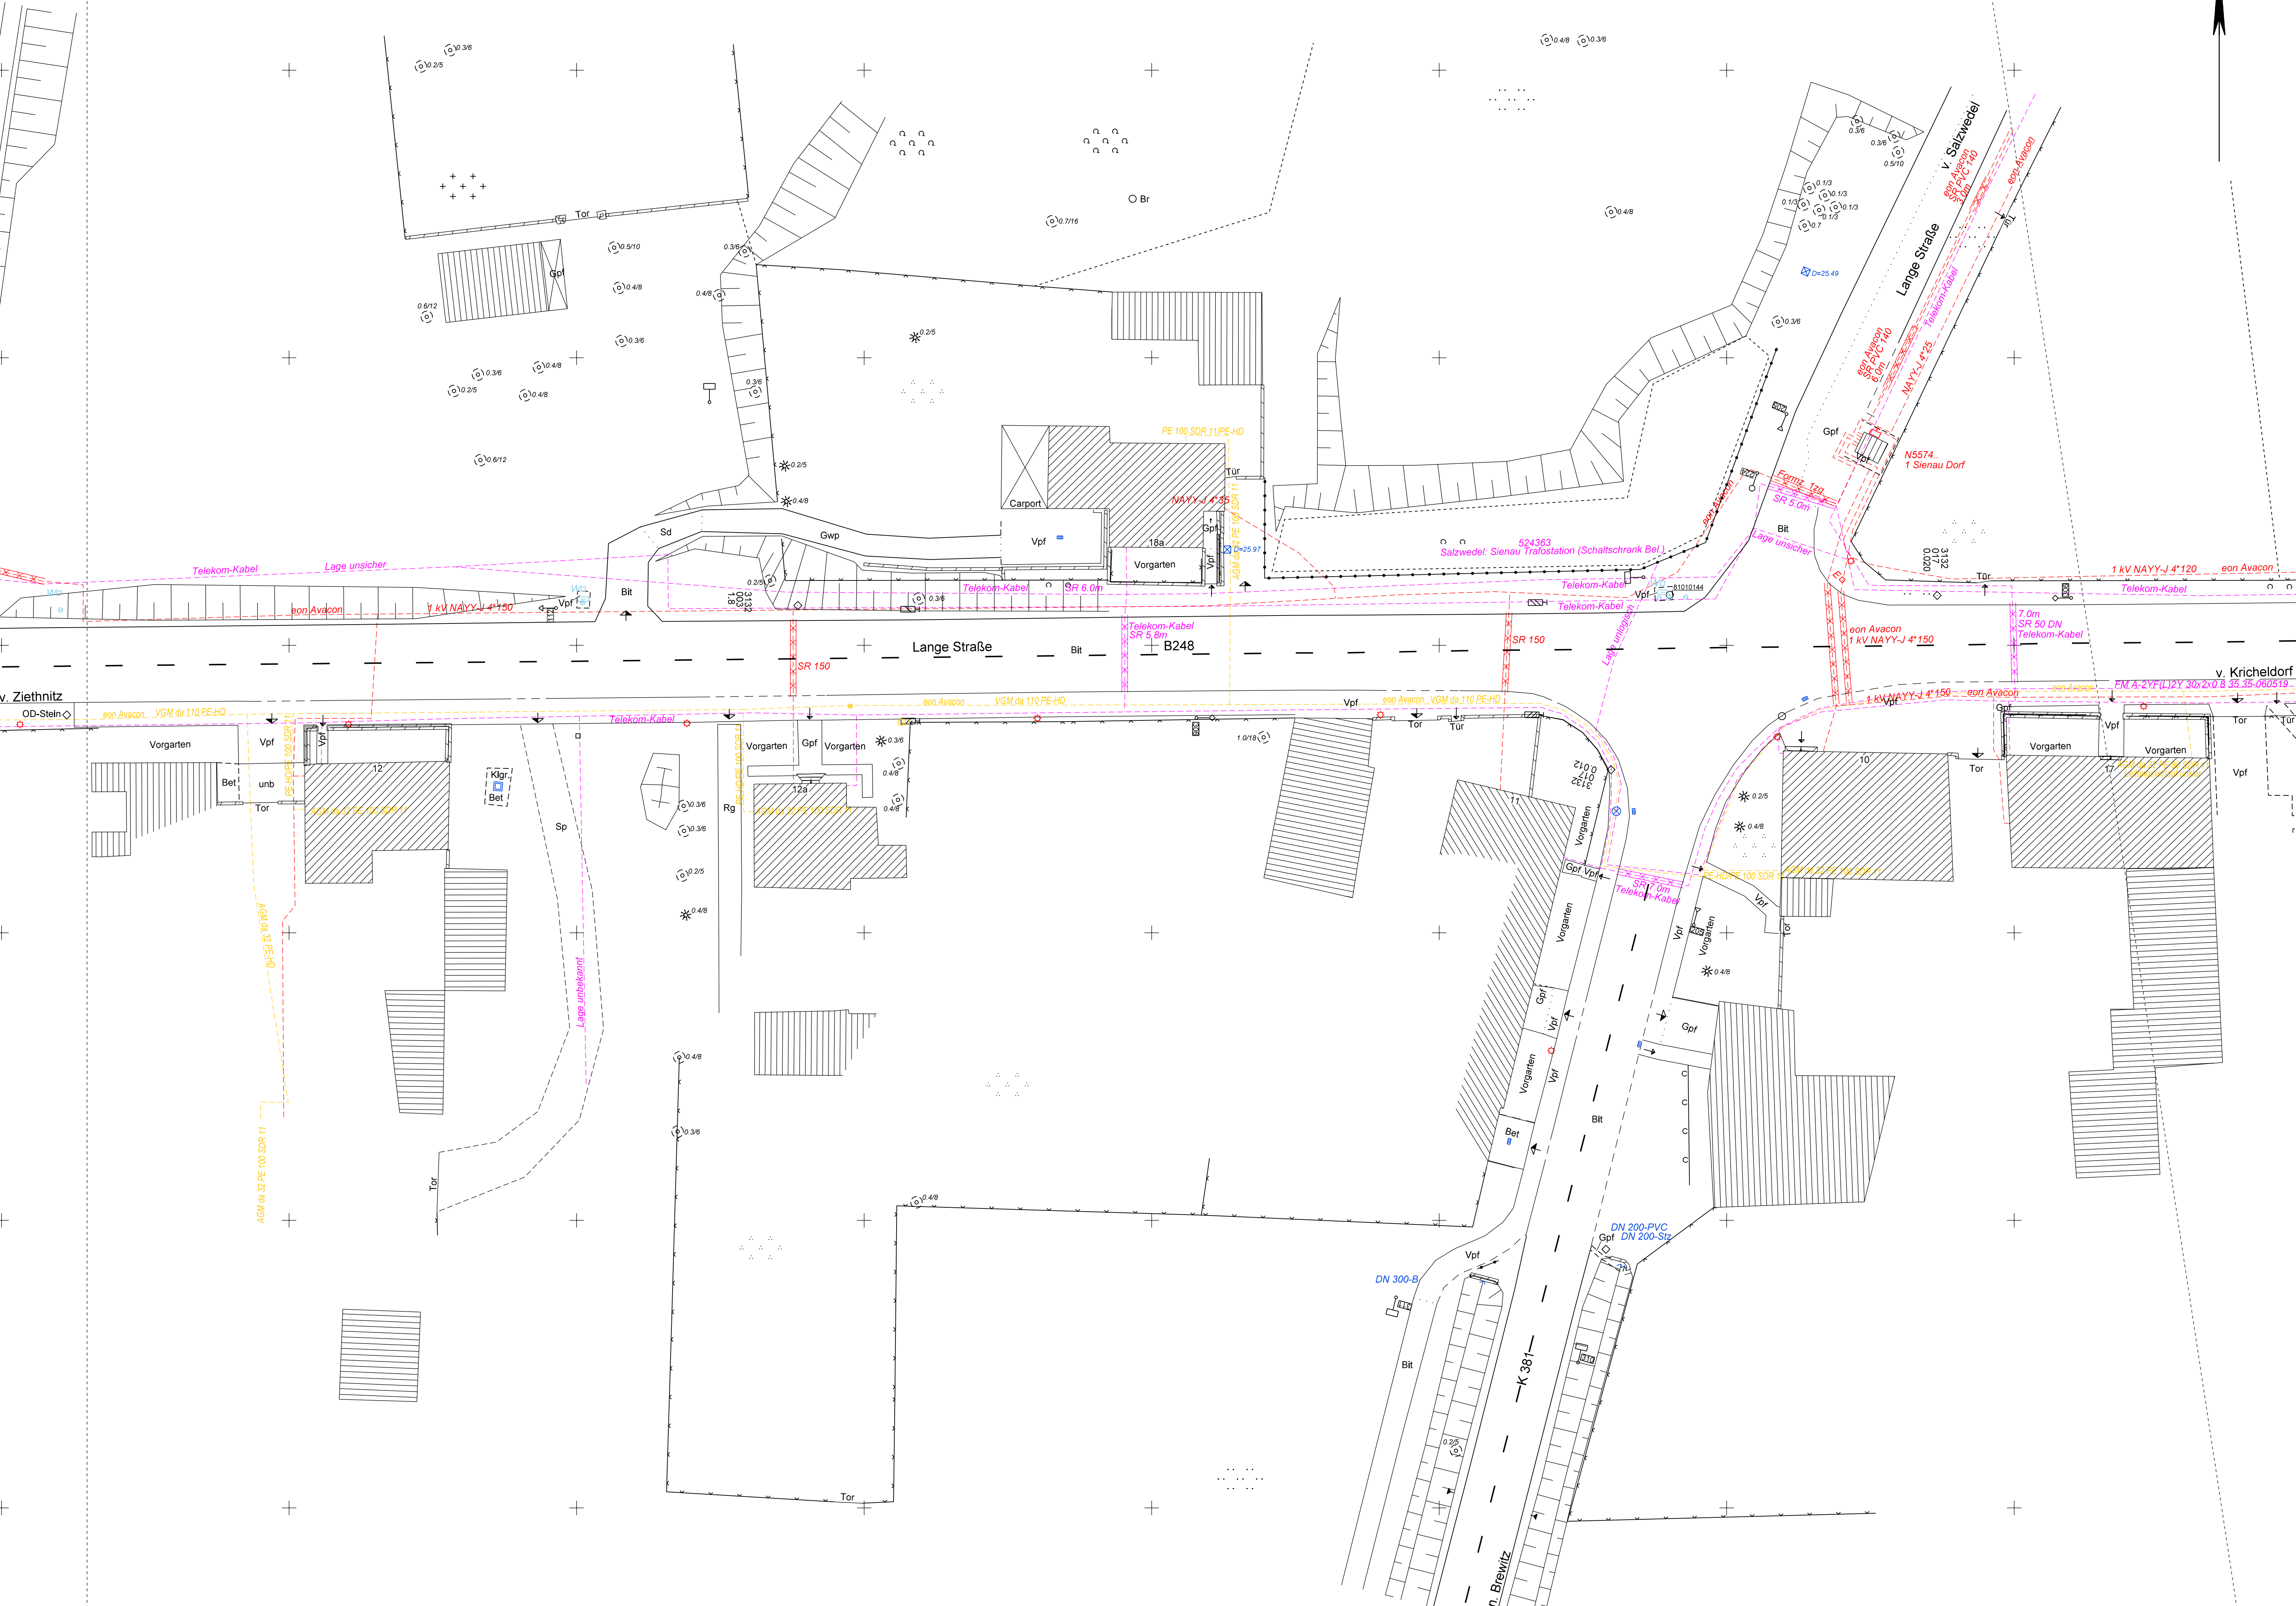

Leitungsbestand nur zu Übersichtszwecken.
Die genaue Lage ist den Bestandsunterlagen
zu entnehmen.

	hergestellt / bearbeitet von	Stand	Bearbeiter	Unterschrift
terr. Aufnahme	VDG - Eisleben	04.2010	Wenck	
Bildflug				
Feldvergleich	VDG - Eisleben	04.2010	Wenck	
Kataster	LVerm-Geol.SA	02.2010		
Planerstellung	aphos Leipzig AG	04.2010	Friedrich	

DTK10 ALK	DTK10 © Geobasis-DE/LVerm-Geol.SA, 2012/010809 ALK © Geobasis-DE/LVerm-Geol.SA, 2012/010809 (www.lvrmgeo.sachsen-anhalt.de)
Quelle	Quellennachweis

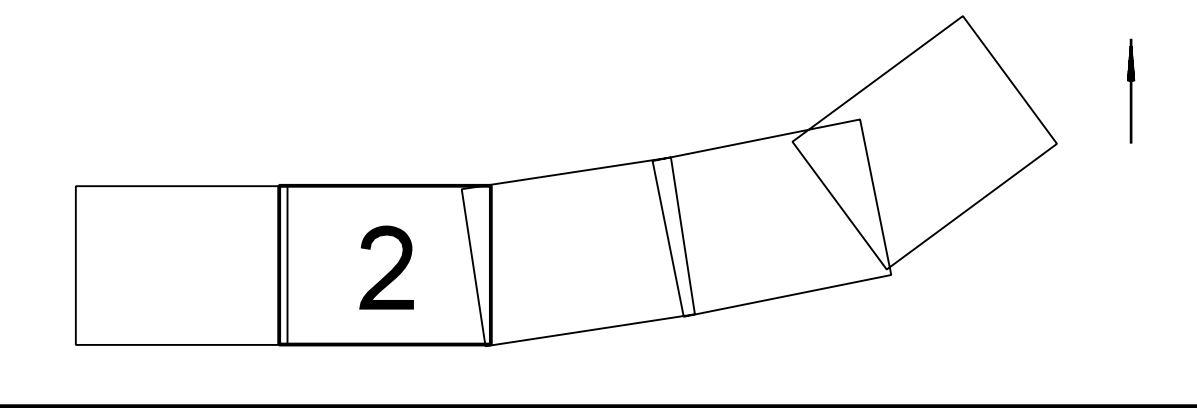

Nr.	Art der Änderung	Datum	Aufgestellt

Landesstraßenbaubehörde Sachsen-Anhalt			Referenzsysteme Lage: 42/83 (3") - LS150 Höhe: NHN - HS160
B248 OD Sienu			Blattnummer: 2 Dateiname: 250_02_gl_2015 -1801-P01-04.pdf
NK Abs NK Km	Von 3132003 1,7	bis 3132017 0,05	Straßenentwurfsplan Maßstab 1: 250 Grundriss/Leitung