


	hergestellt / bearbeitet von	Stand	Bearbeiter	Unterschrift
terr. Aufnahme	VDG - Eisleben	04.2010	Wenck	
Bildflug	---			
Feldvergleich	VDG - Eisleben	04.2010	Wenck	
Kataster	LVerGeoLSA	02.2010		
Planerstellung	aphos Leipzig AG	04.2010	Friedrich	

DTK10 ALK	DTK10 © Geobasis-DE/LVerGeoLSA, 2012/010809 ALK © Geobasis-DE/LVerGeoLSA, 2012/010809 (www.lvergeo.sachsen-anhalt.de)
Quelle	Quellennachweis

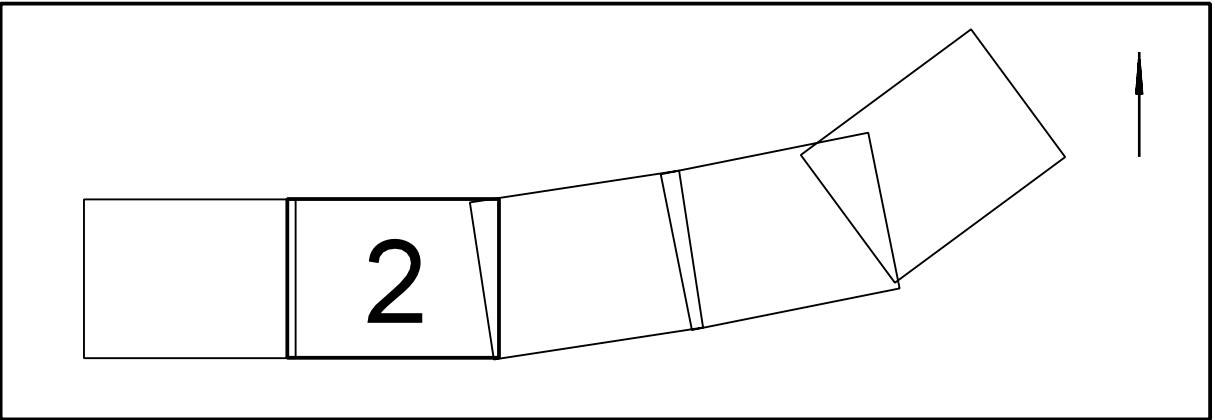

Nr.	Art der Änderung	Datum	Aufgestellt

Landesstraßenbaubehörde Sachsen-Anhalt		Referenzsysteme Lage: 42°63' (3") - LS150 Höhe: NHN - HS160	
B248 OD Sienau		Blattnummer: 2 Dateiname: 250_02_gh_2015 -1801-P01-04.pdf	
Von	bis	Straßenentwurfsplan Maßstab 1:250 Grundriss/Höhe	
NK Abs	3132003	3132017	
NK Km	1,7	0,05	